


ΤΥΠΟΜΗΜΑ	
Y	ΤΥΠΟΤΑΞΙΣ ΔΙΑΜΟΗΣ
D	ΤΥΠΟΤΑΞΙΣ ΕΞΕΛΟΤ (ΔΕ)
ΚΑΛΩΔΙΟ ΤΡΙΦΑΣΙΚΟ 3x300mm <sup>2</sup> ΧΩΡΕ 20 KV	

Α/Α ΓΡΑΜΜΕ ΑΠΟ D1	Α/Α ΓΡΑΜΜΕ ΑΠΟ D2	Α/Α ΓΡΑΜΜΕ ΑΠΟ D3	
D1.J11		D3.J8	—
D1.J9		D3.J6	—
D1.J8	D2.J9		—
D1.J4	D2.J5		—
D1.J3	D2.J1		—
D1.J7	D2.J11		—
D1.J1	D2.J4	D3.J1	—
	D2.J7		—
	D2.J8	D3.J3	—

ΤΥΠΟΤΑΞΙΣ ΠΕΡΙΒΑΛΛΟΝΤΟΣ ΧΩΡΩΝ ΚΑΙ ΚΤΙΡΙΩΝ ΤΟΥ Ο.Α.Κ.Α.			
ΟΝΟΜΑΣΙΑ ΤΥ/Σ	ΠΕΡΙΟΧΗ ΕΞΗΓΗΡΗΤΗΣΗΣ	ΜΟΝΙΜΟ Μ/Σ	ΠΡΟΣΩΡΙΝΟ Μ/Σ
C1-1	IBC		
C1-2	IBC		
C1-3	IBC		
C1-4	IBC		
C1-5	IBC		
C1-6	IBC AOB (S.F)		
C2-1	MPC		
C2-2	MPC		
C2-3	MPC		
C6-1	ΚΤΙΡΙΟ ΤΕΝΝΙΣ-ΠΕΡΙΒΑΛΛΟΝ ΧΩΡΟΣ AOB TENNIS		
C6-2	ΠΕΡΙΒΑΛΛΟΝ ΧΩΡΟΣ TENNIS ΚΤΙΡΙΟ GORPING		
C16.1-2	ΣΤΑΔΙΟ ΤΥ/Σ Νο2		
C16.1-4,5	ΣΤΑΔΙΟ ΤΥ/Σ Νο4- Νο5		
C17.1-1	ΦΟΙΤΜΟΣ ΣΤΑΔΙΟΥ - ΠΕΡΙΒΑΛΛΟΝΤΟΣ ΧΩΡΟΣ ΠΙΝΑΚΑΣ ΑΠΟΤΕΛΕΣΜΑΤΩΝ ΕΦΟΡΤΑΣΤΙΚΟΣ ΦΟΙΤΜΟΣ		
C17.1-2	ΦΟΙΤΜΟΣ ΣΤΑΔΙΟΥ ΕΦΟΡΤΑΣΤΙΚΟΣ ΦΟΙΤΜΟΣ AOB ΣΤΑΔΙΟΥ		
C17.1-3	ΠΕΡΙΒΑΛΛΟΝ ΧΩΡΟΣ ΕΦΟΡΤΑΣΤΙΚΟΣ ΦΟΙΤΜΟΣ		
C17.1-4	ΦΟΙΤΜΟΣ ΣΤΑΔΙΟΥ - ΠΕΡΙΒΑΛΛΟΝΤΟΣ ΧΩΡΟΣ ΠΙΝΑΚΑΣ ΑΠΟΤΕΛΕΣΜΑΤΩΝ ΕΦΟΡΤΑΣΤΙΚΟΣ ΦΟΙΤΜΟΣ		
C17.1-5	ΠΕΡΙΒΑΛΛΟΝ ΧΩΡΟΣ ΚΑΙ AOB ΚΟΛΤΜΗΝΤΗΡΙΟΥ+ ΓΥΜΝΑΣΤΗΡΙΟΥ (ΠΑΛΑΙΟΣ)	1x1000	7x630
C17.1-6	ΠΕΡΙΒΑΛΛΟΝ ΧΩΡΟΣ ΚΑΙ ΤΟΙΚΟΣ ΕΒΝΟΝ AOB	1x1250	1x630
C17.1-7	ΠΕΡΙΒΑΛΛΟΝ ΧΩΡΟΣ AOB	1x630	3x630
C17.1-8	ΠΕΡΙΒΑΛΛΟΝ ΧΩΡΟΣ AOB	1x1000	3x630
C17.1-9	ΠΕΡΙΒΑΛΛΟΝ ΧΩΡΟΣ AOB	1x630	1x630
C17.1-10	ΠΕΡΙΒΑΛΛΟΝ ΧΩΡΟΣ	1x1000	
C17.1-11	ΠΕΡΙΒΑΛΛΟΝ ΧΩΡΟΣ ΚΑΙ ΣΕΝΩΝΕΣ	1x1000	
C17.1-13	ΠΡΟΠΟΝΗΤΗΡΙΟ		
C17.2-1	ΠΟΔΗΛΑΤΟΡΟΜΙΟ ΑΦΡΙΑ ΠΑΡΚΟΡΟΜΙΚΗΣ		
C17.2-2	ΠΟΔΗΛΑΤΟΡΟΜΙΟ AOB ΠΟΔΗΛΑΤΟΡΟΜΙΟΥ		
C18-1	ΓΥΜΝΑΣΤΗΡΙΟ		
C19-1	ΚΑΛΙΣΤΟ ΚΟΛΤΜΗΝΤΗΡΙΟ		
C19-2	ΝΕΑ ΚΟΛΤΜΗΝΤΙΚΗ ΔΕΣΑΜΕΝΗ		
C19-3	ΑΝΘΙΚΤΟ ΚΟΛΤΜΗΝΤΗΡΙΟ		

REVISION		ΕΛΕΓΧΟΣ
1		

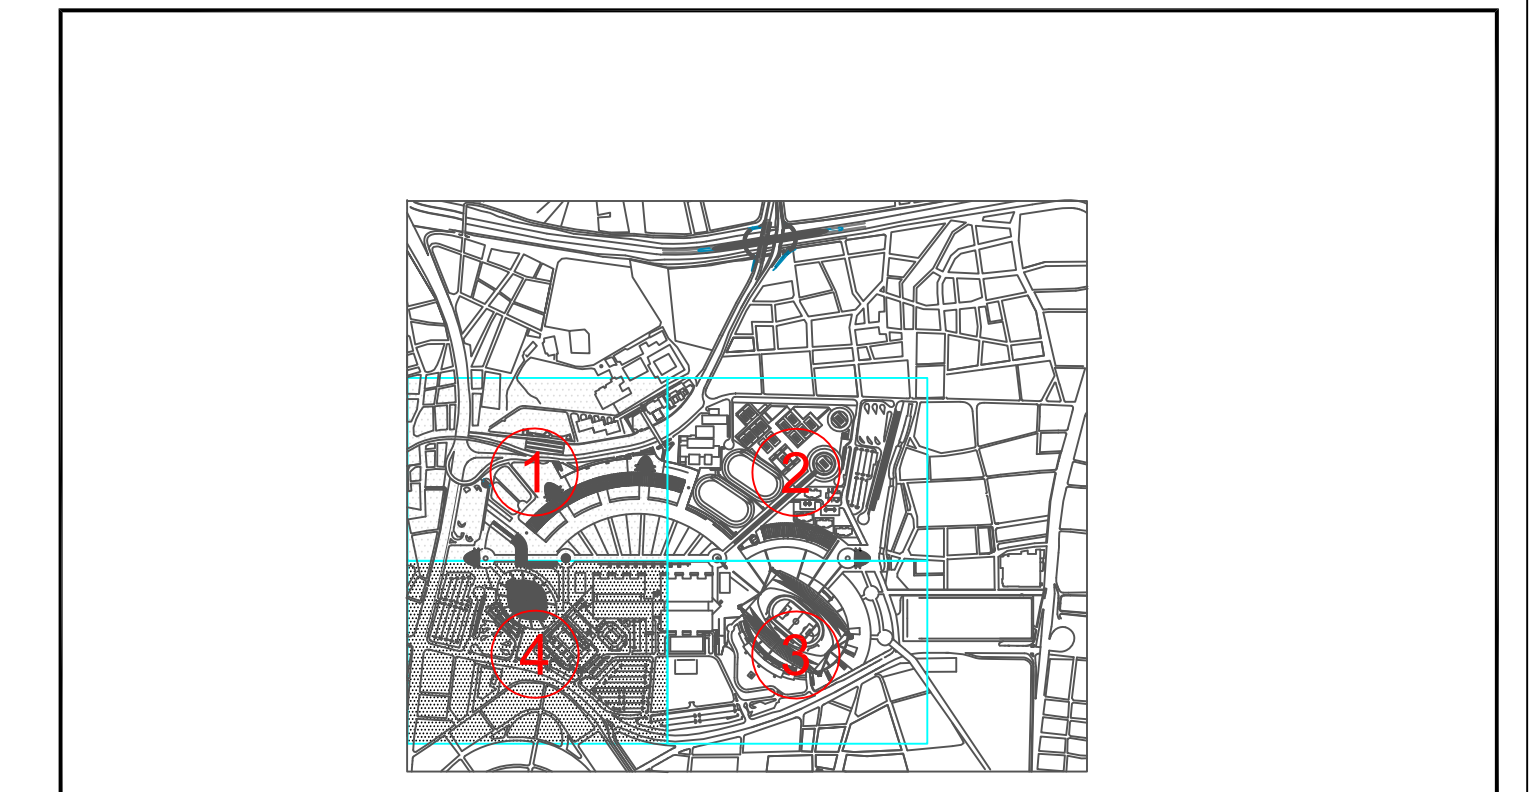

ΕΡΓΟ ΑΙΣΘΗΤΙΚΗΣ ΕΝΤΟΠΙΣΗΣ ΤΟΥ ΟΛΥΜΠΙΑΚΟΥ ΑΘΛΗΤΙΚΟΥ ΚΕΝΤΡΟΥ ΑΘΗΝΩΝ  
 PROJECT OF AESTHETIC INTEGRATION OF THE OLYMPIC SPORT COMPLEX OF ATHENS  
 ΕΡΓΟ II  
 PROJECT II

ΚΟΙΝΟΠΡΑΞΙΑ ΤΕΡΝΑ Α.Ε. - ΠΑΝΤΕΧΝΙΚΗ Α.Ε.  
 ΚΟΙΝΟΠΡΑΞΙΑ Ο.Α.Κ.Α. II

SANTIAGO CALATRAVA S.A.  
 ARCHITECT & ENGINEER

ΣΧΕΔΙΟ "ΕΞ ΕΚΤΕΛΕΣΕΩΣ"  
 AS BUILT  
 ΠΕΡΙΒΑΛΛΟΝ ΧΩΡΟΣ  
 URBANIZATION  
 ΔΙΑΔΡΟΜΕΣ ΚΑΛΩΔΙΩΝ ΟΠΤΙΚΩΝ ΙΝΩΝ  
 ΚΕΝΤΡΙΚΟΥ ΣΥΣΤΗΜΑΤΟΣ ΕΛΕΓΧΟΥ (SCADA)  
 ΟΡΙΖΟΝΤΙΟΓΡΑΦΙΑ - ΤΜΗΜΑ 4

SCALE: 1:750  
 DRAWING NO: ΔΚ-12  
 DATE: