


ΤΙΤΛΟΣ: ΣΥΣΤΗΜΑΤΟΙ ΠΕΡΙΒΑΛΟΝΤΟΣ ΧΩΡΟΥ ΚΑΙ ΚΤΙΡΙΩΝ ΤΟΥ Ο.Α.Κ.Α.

ΟΝΟΜΑΣΙΑ Τ/Σ	ΠΕΡΙΟΧΗ ΕΣΤΗΡΗΤΗΣΗΣ	ΜΟΝΙΜΟΙ Μ/Τ	ΠΟΣΟΤΗΤΑ Μ/Τ
C1-1	IBC		
C1-2	IBC		
C1-3	IBC		
C1-4	IBC		
C1-5	IBC		
C1-6	IBC ACB (S.F)		
C2-1	MPC		
C2-2	MPC		
C2-3	MPC		
C6-1	ΚΤΙΡΙΟ ΤΕΝΝΙΣ - ΠΕΡΙΒΑΛΟΝ ΧΩΡΟΣ ACB ΤΕΝΝΙΣ		
C6-2	ΠΕΡΙΒΑΛΟΝ ΧΩΡΟΣ ΤΕΝΝΙΣ ΚΤΙΡΙΟ ΙΣΤΙΟΠΛΟΪ		
C16.1-2	ΣΤΑΔΙΟ Τ/Σ Νs2		
C16.1-4,5	ΣΤΑΔΙΟ Τ/Σ Νs4 - Νs5		
C17.1-1	ΦΙΛΙΠΠΟΣ ΣΤΑΔΙΟΤ - ΠΕΡΙΒΑΛΟΝΤΟΣ ΧΩΡΟΥ ΠΙΝΑΚΑΣ ΑΠΟΤΕΛΕΣΜΑΤΩΝ ΕΘΡΑΓΚΙΩΣ ΦΙΛΙΠΠΟΣ		
C17.1-2	ΦΙΛΙΠΠΟΣ ΣΤΑΔΙΟΤ - ΕΘΡΑΓΚΙΩΣ ΕΘΡΑΓΚΙΩΣ ΦΙΛΙΠΠΟΣ ACB ΣΤΑΔΙΟΤ		
C17.1-3	ΠΕΡΙΒΑΛΟΝ ΧΩΡΟΣ ΕΘΡΑΓΚΙΩΣ ΦΙΛΙΠΠΟΣ		
C17.1-4	ΦΙΛΙΠΠΟΣ ΣΤΑΔΙΟΤ - ΠΕΡΙΒΑΛΟΝΤΟΣ ΧΩΡΟΥ ΠΙΝΑΚΑΣ ΑΠΟΤΕΛΕΣΜΑΤΩΝ ΕΘΡΑΓΚΙΩΣ ΦΙΛΙΠΠΟΣ		
C17.1-5	ΠΕΡΙΒΑΛΟΝ ΧΩΡΟΣ ΚΑΙ ACB ΚΟΛΤΜΒΗΤΗΡΙΟΤ-ΤΙΜΑΧΕΤΗΡΙΟΤ (ΠΑΛΑΙΟΣ)	1x1000	7x630
C17.1-6	ΠΕΡΙΒΑΛΟΝ ΧΩΡΟΣ ΚΑΙ ΤΟΙΚΟΣ ΕΘΝΩΝ ACB	1x1250	1x630
C17.1-7	ΠΕΡΙΒΑΛΟΝ ΧΩΡΟΣ ACB	1x630	3x630
C17.1-8	ΠΕΡΙΒΑΛΟΝ ΧΩΡΟΣ ACB	1x1000	3x630
C17.1-9	ΠΕΡΙΒΑΛΟΝ ΧΩΡΟΣ ACB	1x630	1x630
C17.1-10	ΠΕΡΙΒΑΛΟΝ ΧΩΡΟΣ	1x1000	
C17.1-11	ΠΕΡΙΒΑΛΟΝ ΧΩΡΟΣ ΚΑΙ ΣΕΝΩΜΕΣ	1x1000	
C17.1-13	ΠΡΟΠΟΝΗΤΗΡΙΟ		
C17.2-1	ΠΟΛΥΑΘΛΗΤΗΡΙΟ ΚΣΡΤΑ ΠΑΡΑΟΡΚΗΚΗΣ		
C17.2-2	ΠΟΛΥΑΘΛΗΤΗΡΙΟ ACB ΠΟΛΥΑΘΛΗΤΗΡΙΟΤ		
C18-1	ΤΙΜΑΧΕΤΗΡΙΟ		
C19-1	ΚΑΘΕΣΤΟ ΚΟΛΤΜΒΗΤΗΡΙΟ		
C19-2	ΝΕΑ ΚΟΛΤΜΒΗΤΗΚΗ ΔΕΣΑΜΕΝΗ		
C19-3	ΑΝΟΚΤΟ ΚΟΛΤΜΒΗΤΗΡΙΟ		

REVISION / ΕΠΕΞΙΧΕ

Α/Α	ΠΕΡΙΓΡΑΦΗ	ΗΜΕΡΑ	ΥΠΟΓΡΑΦΗ
1			

ΕΛΛΗΝΙΚΗ ΔΗΜΟΚΡΑΤΙΑ
ΥΠΟΥΡΓΕΙΟ ΠΟΛΙΤΙΣΜΟΥ
ΓΕΝΙΚΗ ΓΡΑΜΜΑΤΕΙΑ ΑΘΛΗΤΙΣΜΟΥ - ΕΥΔΕ/ΑΘΕΕ
GREEK REPUBLIC
MINISTRY OF CULTURE
GENERAL SECRETARIAT OF SPORTS-ΕΥΔΕ/ΑΘΕΕ

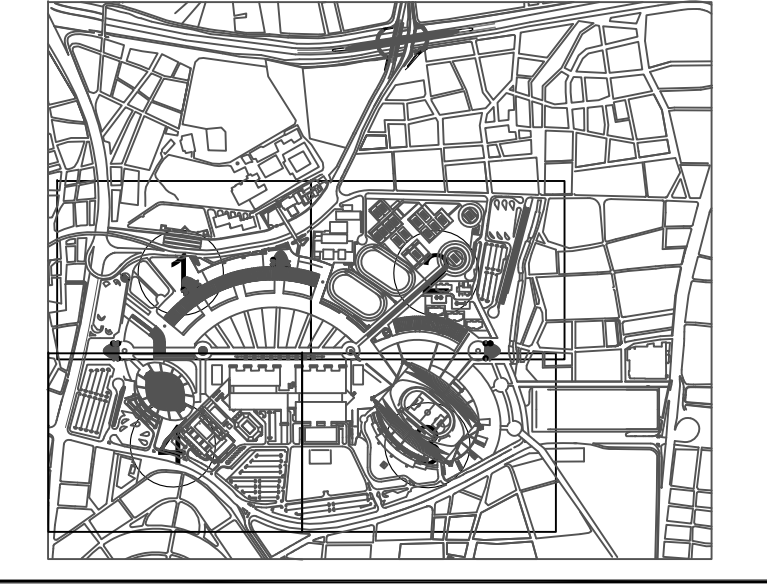

ΕΡΓΟ ΑΙΣΘΗΤΙΚΗΣ ΕΝΟΠΙΟΝΗΣ ΤΟΥ ΟΛΥΜΠΙΑΚΟΥ ΑΘΛΗΤΙΚΟΥ ΚΕΝΤΡΟΥ ΑΘΗΝΩΝ
PROJECT OF AESTHETIC INTEGRATION OF THE OLYMPIC SPORT COMPLEX OF ATHENS
ΕΡΓΟ II
PROJECT II

ΑΝΔΕΣ: ΚΟΙΝΟΠΡΑΞΙΑ ΤΕΡΝΑ Α.Ε. - ΠΑΝΤΕΧΝΙΚΗ Α.Ε.
CONTRACTOR: ΚΟΙΝΟΠΡΑΞΙΑ Ο.Α.Κ.Α II

ΜΕΛΕΤΗ: SANTIAGO CALATRAVA S.A.
ARCHITECT & ENGINEER

ΤΙΤΛΟΣ: ΣΧΕΔΙΟ "ΕΞ ΕΚΤΕΛΕΣΕΩΣ"
AS BUILT
ΠΕΡΙΒΑΛΛΟΝ ΧΩΡΟΣ
ΓΕΝΙΚΟ ΔΙΑΓΡΑΜΜΑ ΔΙΚΤΥΟΥ Μ.Τ. 20KV