


ΤΥΠΟΣΜΑΧΟΣ ΠΕΡΙΒΑΛΛΟΝΤΟΣ ΧΩΡΟΥ ΚΑΙ ΚΤΙΡΙΩΝ ΤΟΥ Ο.Α.Κ.Α.

ΟΜΑΔΑ Τ/Σ	ΠΕΡΙΟΧΗ ΕΣΤΙΩΣΗΣ	ΜΟΝΑΔΕΣ Μ/ΣΤΡΩΣΗΣ Μ ²
C1-1	IBC	
C1-2	IBC	
C1-3	IBC	
C1-4	IBC	
C1-5	IBC	
C1-6	IBC AOB (S.F)	
C2-1	MPC	
C2-2	MPC	
C2-3	MPC	
C6-1	ΚΤΙΡΙΟ ΤΕΝΙΣ-ΠΕΡΙΒΑΛΛΟΝ ΧΩΡΟΣ AOB ΤΕΝΙΣ	
C6-2	ΠΕΡΙΒΑΛΛΟΝ ΧΩΡΟΣ ΤΕΝΙΣ ΚΤΙΡΙΟ ΔΟΠΠΙΝΟ	
C16.1-2	ΣΤΑΘΙΟ Τ/Σ Η=2	
C16.1-4.5	ΣΤΑΘΙΟ Τ/Σ Η=2 Η=5	
C17.1-1	ΚΟΙΤΕΣΣΕ ΣΤΑΘΙΟ ΠΕΡΙΒΑΛΛΟΝΤΟΣ ΧΩΡΟΥ ΠΥΛΩΣ ΑΠΟΧΕΙΡΙΑΣΜΟΥ ΕΣΦΡΑΓΙΣΤΕ ΚΟΙΤΕΣΣΕ	
C17.1-2	ΚΟΙΤΕΣΣΕ ΣΤΑΘΙΟ ΕΣΦΡΑΓΙΣΤΕ ΚΟΙΤΕΣΣΕ AOB ΣΤΑΘΙΟ	
C17.1-3	ΠΕΡΙΒΑΛΛΟΝ ΧΩΡΟΣ ΕΣΦΡΑΓΙΣΤΕ ΚΟΙΤΕΣΣΕ	
C17.1-4	ΚΟΙΤΕΣΣΕ ΣΤΑΘΙΟ ΠΕΡΙΒΑΛΛΟΝΤΟΣ ΧΩΡΟΥ ΠΥΛΩΣ ΑΠΟΧΕΙΡΙΑΣΜΟΥ ΕΣΦΡΑΓΙΣΤΕ ΚΟΙΤΕΣΣΕ	
C17.1-5	ΠΕΡΙΒΑΛΛΟΝ ΧΩΡΟΣ ΚΑΙ AOB ΚΟΜΠΙΝΤΗΡΙΟΥ ΓΥΜΝΑΣΤΗΡΙΟΥ (ΠΥΛΩΣ)	1x1000 7x630
C17.1-6	ΠΕΡΙΒΑΛΛΟΝ ΧΩΡΟΣ ΚΑΙ ΤΟΙΣΣΕ ΕΣΦΡΑΓΙΣΤΕ AOB	1x1250 1x630
C17.1-7	ΠΕΡΙΒΑΛΛΟΝ ΧΩΡΟΣ AOB	1x630 3x630
C17.1-8	ΠΕΡΙΒΑΛΛΟΝ ΧΩΡΟΣ AOB	1x1000 3x630
C17.1-9	ΠΕΡΙΒΑΛΛΟΝ ΧΩΡΟΣ AOB	1x630 1x630
C17.1-10	ΠΕΡΙΒΑΛΛΟΝ ΧΩΡΟΣ	1x1000
C17.1-11	ΠΕΡΙΒΑΛΛΟΝ ΧΩΡΟΣ ΚΑΙ ΣΤΑΘΙΟ	1x1000
C17.1-13	ΠΡΟΝΑΪΣΤΗΡΙΟ	
C17.2-1	ΠΡΟΝΑΪΣΤΗΡΙΟ ΚΟΡΤΑ ΠΥΛΩΣΟΡΙΣ	
C17.2-2	ΠΡΟΝΑΪΣΤΗΡΙΟ AOB ΠΡΟΝΑΪΣΤΗΡΙΟ	
C18-1	ΓΥΜΝΑΣΤΗΡΙΟ	
C19-1	ΚΑΘΙΣΤΟ ΚΟΜΠΙΝΤΗΡΙΟ	
C19-2	ΝΕΑ ΚΟΜΠΙΝΤΗΡΙΟ ΔΕΣΜΩΣΗ	
C19-3	ΑΝΟΙΚΤΟ ΚΟΜΠΙΝΤΗΡΙΟ	

REVISION / ΕΛΕΓΧΟΣ

Α/Α	ΠΕΡΙΓΡΑΦΗ	ΗΜΕΡΟΜΗΝΙΑ
1		

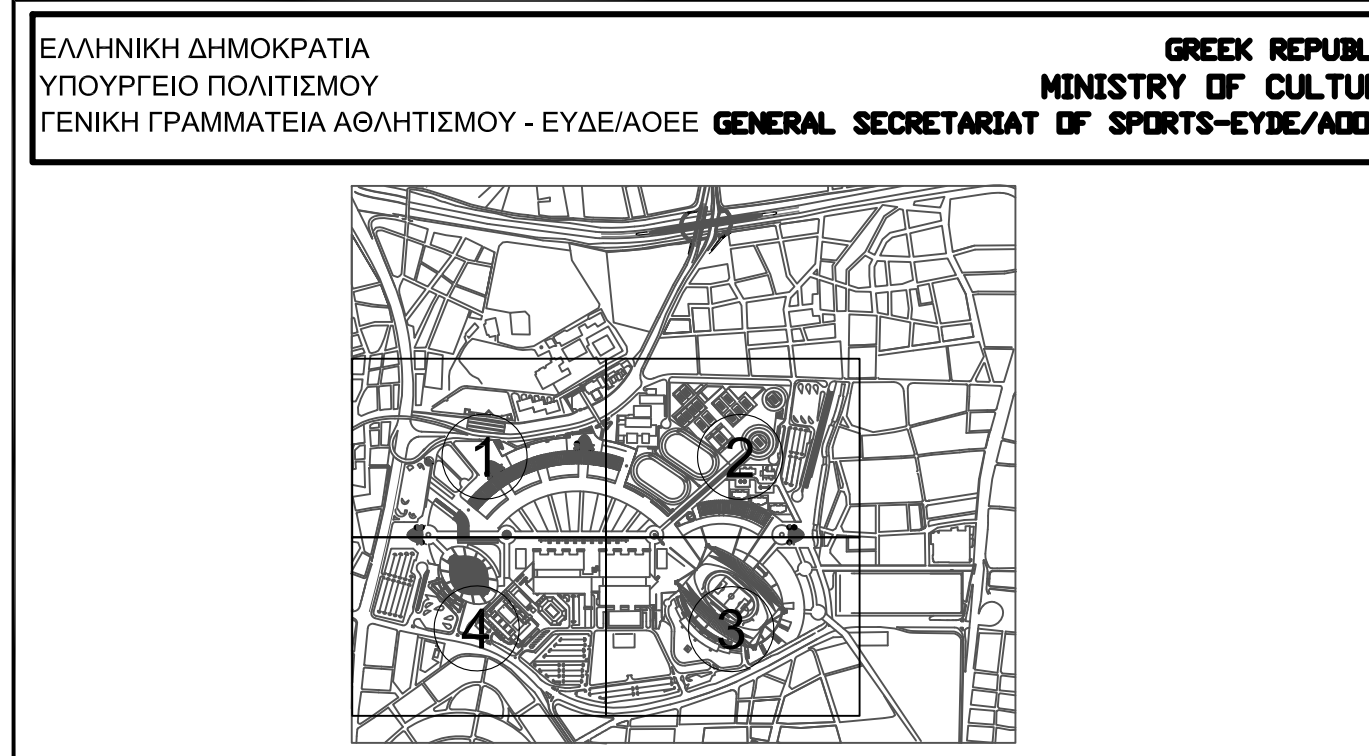

ΕΡΓΟ ΑΙΣΘΗΤΙΚΗΣ ΕΝΟΧΛΩΣΗΣ ΤΟΥ ΟΛΥΜΠΙΑΚΟΥ ΑΘΛΗΤΙΚΟΥ ΚΕΝΤΡΟΥ ΑΘΗΝΩΝ
PROJECT OF AESTHETIC INTEGRATION OF THE OLYMPIC SPORT COMPLEX OF ATHENS
 ΕΡΓΟ II
PROJECT II

ΚΟΙΝΟΠΡΑΞΙΑ ΤΕΡΝΑ Α.Ε. - ΠΑΝΤΕΧΝΙΚΗ Α.Ε.
 ΚΟΙΝΟΠΡΑΞΙΑ Ο.Α.Κ.Α II

SANTIAGO CALATRAVA S.A.
 ARCHITECT & ENGINEER

ΣΧΕΔΙΟ "ΕΞ ΕΚΤΕΛΕΣΕΩΣ"
 AS BUILT
 ΠΕΡΙΒΑΛΛΟΝ ΧΩΡΟΣ
 ΔΙΑΓΡΑΜΜΑ ΔΙΚΤΥΟΥ ΘΑΛΕΧΕΙΡΙΣΜΟΥ
 ΚΑΙ ΘΑΛΕΧΕΙΡΟΥ SCADA ΤΩΝ Υ/Σ 20KV