

1


4

| ΥΠΟΜΟΝΗΜΑ | |
|---|--------------------------|
| Y | ΥΠΟΜΟΝΗΜΑ ΔΙΑΧΩΡΙΣΕΩΣ |
| D | ΥΠΟΜΟΝΗΜΑ ΕΞΕΛΟΓΩΝ (ΑΔΦ) |
| ΚΑΛΩΔΙΟ ΤΡΙΦΑΣΙΚΟ 3x300mm ² ΧΛΡΕ 20 KV | |

| A/A ΓΡΑΜΜΗΣ ΑΙΘ Δ1 | A/A ΓΡΑΜΜΗΣ ΑΙΘ Δ2 | A/A ΓΡΑΜΜΗΣ ΑΙΘ Δ3 | |
|--------------------|--------------------|--------------------|---|
| D1.J11 | | D3.J8 | — |
| D1.J9 | | D3.J6 | — |
| D1.J8 | D2.J9 | | — |
| D1.J4 | D2.J3 | | — |
| D1.J3 | D2.J1 | | — |
| D1.J7 | D2.J11 | | — |
| D1.J1 | D2.J4 | D3.J1 | — |
| | D2.J7 | | — |
| | D2.J8 | D3.J3 | — |

| ΟΝΟΜΑΣΙΑ Τ/Σ | ΠΕΡΙΟΧΗ ΕΣΤΗΡΗΤΗΣΗΣ | ΜΟΝΙΜΟΙ Μ/Σ | ΠΡΟΣΩΡΙΝΟΙ Μ/Σ |
|--------------|--|-------------|----------------|
| C1-1 | IBC | | |
| C1-2 | IBC | | |
| C1-3 | IBC | | |
| C1-4 | IBC | | |
| C1-5 | IBC | | |
| C1-6 | IBC AOB (S.F) | | |
| C2-1 | MPC | | |
| C2-2 | MPC | | |
| C2-3 | MPC | | |
| C6-1 | ΚΤΙΡΙΟ ΤΕΝΝΙΣ- ΠΕΡΙΒΑΛΛΟΝ ΧΟΡΟΣ AOB TENNIS | | |
| C6-2 | ΠΕΡΙΒΑΛΛΟΝ ΧΟΡΟΣ ΤΕΝΝΙΣ ΚΤΙΡΙΟ BOPPING | | |
| C16.1-2 | ΣΤΑΔΙΟ Τ/Σ Νο2 | | |
| C16.1-4,5 | ΣΤΑΔΙΟ Τ/Σ Νο4- Νο6 | | |
| C17.1-1 | ΦΟΙΤΕΜΟΣ ΣΤΑΔΙΟΤ - ΠΕΡΙΒΑΛΛΟΝΤΟΣ ΧΩΡΟΤ ΠΙΝΑΚΑΣ ΑΠΟΤΕΛΕΣΜΑΤΩΝ ΕΦΟΡΤΙΑΚΟΣ ΦΟΙΤΕΜΟΣ | | |
| C17.1-2 | ΦΟΙΤΕΜΟΣ ΣΤΑΔΙΟΤ ΕΦΟΡΤΙΑΚΟΣ ΦΟΙΤΕΜΟΣ AOB ΣΤΑΔΙΟΤ | | |
| C17.1-3 | ΠΕΡΙΒΑΛΛΟΝ ΧΟΡΟΣ ΕΦΟΡΤΙΑΚΟΣ ΦΟΙΤΕΜΟΣ | | |
| C17.1-4 | ΦΟΙΤΕΜΟΣ ΣΤΑΔΙΟΤ - ΠΕΡΙΒΑΛΛΟΝΤΟΣ ΧΩΡΟΤ ΠΙΝΑΚΑΣ ΑΠΟΤΕΛΕΣΜΑΤΩΝ ΕΦΟΡΤΙΑΚΟΣ ΦΟΙΤΕΜΟΣ | | |
| C17.1-5 | ΠΕΡΙΒΑΛΛΟΝ ΧΟΡΟΣ ΚΑΙ AOB ΚΟΛΥΜΒΗΤΗΡΙΟΥ ΓΥΜΝΑΣΤΗΡΙΟΥ (ΠΑΛΑΙΟΣ) | 1x1000 | 7x630 |
| C17.1-6 | ΠΕΡΙΒΑΛΛΟΝ ΧΟΡΟΣ ΚΑΙ ΤΟΙΚΟΣ ΕΘΝΩΝ AOB | 1x1250 | 1x630 |
| C17.1-7 | ΠΕΡΙΒΑΛΛΟΝ ΧΟΡΟΣ AOB | 1x630 | 3x630 |
| C17.1-8 | ΠΕΡΙΒΑΛΛΟΝ ΧΟΡΟΣ AOB | 1x1000 | 3x630 |
| C17.1-9 | ΠΕΡΙΒΑΛΛΟΝ ΧΟΡΟΣ AOB | 1x630 | 1x630 |
| C17.1-10 | ΠΕΡΙΒΑΛΛΟΝ ΧΟΡΟΣ | 1x1000 | |
| C17.1-11 | ΠΕΡΙΒΑΛΛΟΝ ΧΟΡΟΣ ΚΑΙ ΞΕΝΩΝΕΣ | 1x1000 | |
| C17.1-13 | ΠΡΟΠΟΝΗΤΗΡΙΟ | | |
| C17.2-1 | ΠΟΔΗΛΑΤΟΔΡΟΜΙΟ ΚΟΡΤΑ ΠΑΡΑΡΡΟΦΙΚΗΣ | | |
| C17.2-2 | ΠΟΔΗΛΑΤΟΔΡΟΜΙΟ AOB ΠΟΔΗΛΑΤΟΔΡΟΜΙΟΥ | | |
| C18-1 | ΓΥΜΝΑΣΤΗΡΙΟ | | |
| C19-1 | ΚΑΛΙΕΤΟ ΚΟΛΥΜΒΗΤΗΡΙΟ | | |
| C19-2 | ΝΕΑ ΚΟΛΥΜΒΗΤΙΚΗ ΔΕΣΑΜΕΝΗ | | |
| C19-3 | ΑΝΘΙΚΤΟ ΚΟΛΥΜΒΗΤΗΡΙΟ | | |

| REVISION / ΕΛΕΓΧΟΣ | |
|--------------------|--|
| 1 | |
| | |
| | |
| | |
| | |

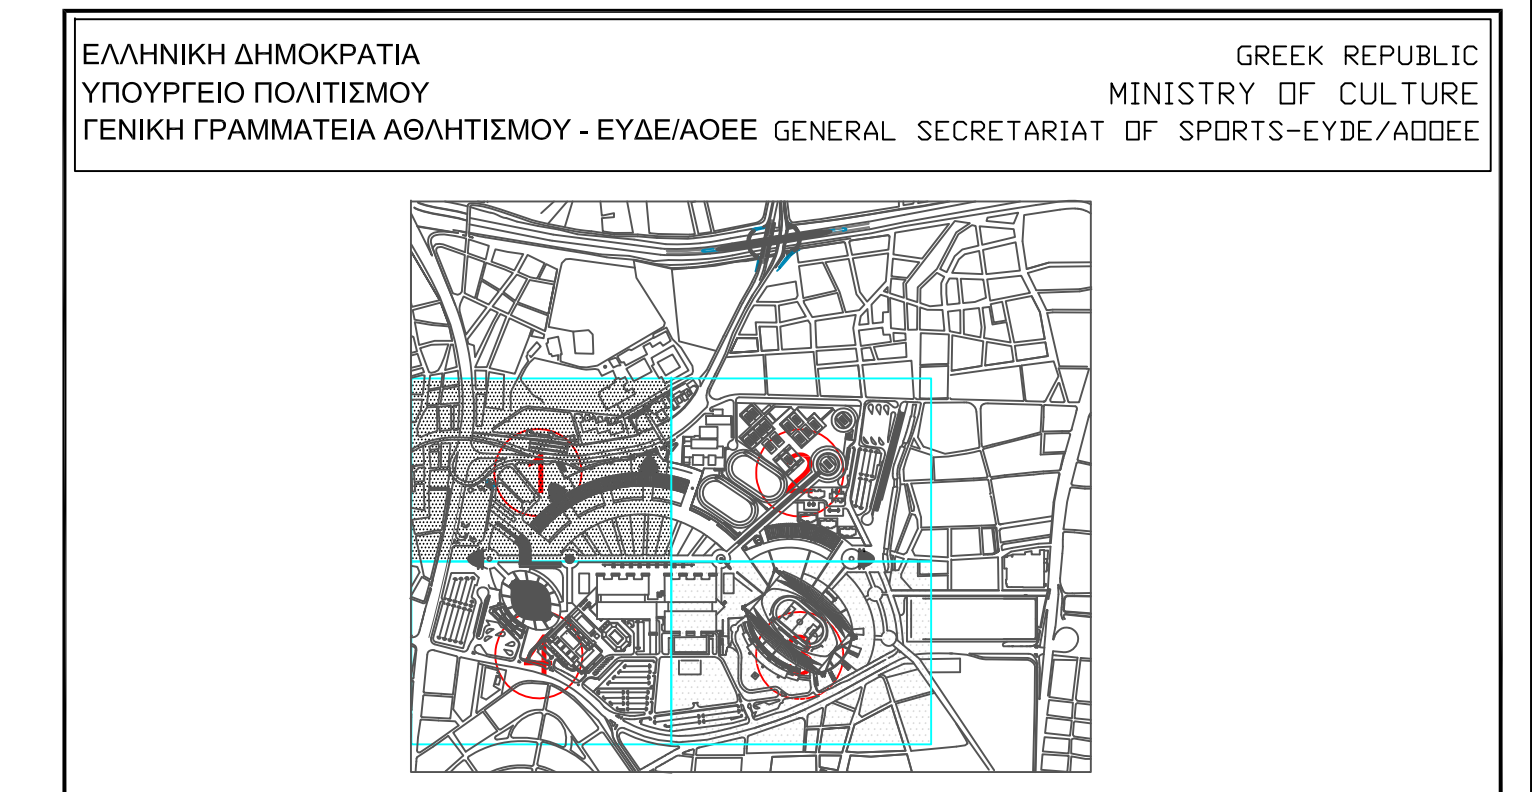

ΕΡΓΟ ΑΙΣΘΗΤΙΚΗΣ ΕΝΟΠΙΩΣΗΣ ΤΟΥ ΟΛΥΜΠΙΑΚΟΥ ΑΘΛΗΤΙΚΟΥ ΚΕΝΤΡΟΥ ΑΘΗΝΩΝ
PROJECT OF AESTHETIC INTEGRATION OF THE OLYMPIC SPORT COMPLEX OF ATHENS
ΕΡΓΟ II
PROJECT II

ΚΟΙΝΟΠΡΑΞΙΑ ΤΕΡΝΑ Α.Ε. - ΠΑΝΤΕΧΝΙΚΗ Α.Ε.
ΚΟΙΝΟΠΡΑΞΙΑ Ο.Α.Κ.Α. II

SANTIAGO CALATRAVA S.A.
ARCHITECT & ENGINEER

ΣΧΕΔΙΟ "ΕΞ ΕΚΤΕΛΕΣΕΩΣ"
AS BUILT
ΠΕΡΙΒΑΛΛΟΝ ΧΟΡΟΣ
URBANIZATION
ΔΙΚΤΥΑ Μ.Τ. 20KV
ΟΡΙΖΟΝΤΙΟΓΡΑΦΙΑ - ΤΜΗΜΑ 1

SCALE: 1:750
DRAWING NO: ΔΚ-01
DATE: