



ΤΜΟΧΗΜΑ

Y	ΠΡΟΣΤΑΣΙΕΣ ΔΙΑΦΩΝΗΣ
D	ΠΡΟΣΤΑΣΙΕΣ ΕΞΕΛΟΤ (ΔΕΗ)
ΚΑΘΩΣ ΤΡΙΓΩΝΙΚΟ 3Χ300mm ² ΧΛΡΕ 20 KV	


Α/Α ΓΡΑΜΜΗΣ ΑΠΟ D1	Α/Α ΓΡΑΜΜΗΣ ΑΠΟ D2	Α/Α ΓΡΑΜΜΗΣ ΑΠΟ D3	
D1.J11		D3.J8	—
D1.J9		D3.J6	—
D1.J8	D2.J9		—
D1.J4	D2.J3		—
D1.J3	D2.J1		—
D1.J7	D2.J11		—
D1.J1	D2.J4	D3.J1	—
	D2.J7	D3.J3	—
	D2.J8		—

ΠΡΟΣΤΑΣΙΟΙ ΠΕΡΙΒΑΛΜΕΝΟΣ ΧΩΡΟΥ ΚΑΙ ΚΤΙΡΙΩΝ ΤΟΥ Ο.Α.Κ.Α

ΟΝΟΜΑΣΙΑ Τ/Σ	ΠΕΡΙΟΧΗ ΕΣΤΗΡΗΤΗΣΗΣ	ΜΟΝΙΜΟ Μ/Δ	ΠΡΟΣΩΡΙΝΟ Μ/Δ
C1-1	IBC		
C1-2	IBC		
C1-3	IBC		
C1-4	IBC		
C1-5	IBC		
C1-6	IBC ΑΟΒ (S.F)		
C2-1	MPC		
C2-2	MPC		
C2-3	MPC		
C6-1	ΚΤΙΡΙΟ ΤΕΝΝΙΣ-ΠΕΡΙΒΑΛΛΩΝ ΧΩΡΟΣ ΑΟΒ ΤΕΝΝΙΣ		
C6-2	ΠΕΡΙΒΑΛΛΩΝ ΧΩΡΟΣ ΤΕΝΝΙΣ ΚΤΙΡΙΟ GOLFING		
C16.1-2	ΣΤΑΔΙΟ Τ/Σ Νο2		
C16.1-4,5	ΣΤΑΔΙΟ Τ/Σ Νο4- Νο5		
C17.1-1	ΦΟΤΕΜΟΣ ΣΤΑΔΙΟΥ - ΠΕΡΙΒΑΛΜΕΝΟΣ ΧΩΡΟΣ ΠΙΝΑΚΑΣ ΑΠΟΤΕΛΕΣΜΑΤΩΝ ΕΦΡΤΑΣΤΙΚΟΣ ΦΟΤΕΜΟΣ		
C17.1-2	ΦΟΤΕΜΟΣ ΣΤΑΔΙΟΥ ΕΦΡΤΑΣΤΙΚΟΣ ΦΟΤΕΜΟΣ ΑΟΒ ΣΤΑΔΙΟΥ		
C17.1-3	ΠΕΡΙΒΑΛΩΝ ΧΩΡΟΣ ΕΦΡΤΑΣΤΙΚΟΣ ΦΟΤΕΜΟΣ		
C17.1-4	ΦΟΤΕΜΟΣ ΣΤΑΔΙΟΥ - ΠΕΡΙΒΑΛΜΕΝΟΣ ΧΩΡΟΣ ΠΙΝΑΚΑΣ ΑΠΟΤΕΛΕΣΜΑΤΩΝ ΕΦΡΤΑΣΤΙΚΟΣ ΦΟΤΕΜΟΣ		
C17.1-5	ΠΕΡΙΒΑΛΩΝ ΧΩΡΟΣ ΚΑΙ ΑΟΒ ΚΟΛΤΜΒΗΤΗΡΙΟΥ-ΓΥΜΝΑΣΤΗΡΙΟΥ (ΠΑΛΑΙΟΣ)	1x1000	7x630
C17.1-6	ΠΕΡΙΒΑΛΩΝ ΧΩΡΟΣ ΚΑΙ ΤΟΙΧΟΣ ΕΒΘΝΩΝ ΑΟΒ	1x1250	1x630
C17.1-7	ΠΕΡΙΒΑΛΩΝ ΧΩΡΟΣ ΑΟΒ	1x630	3x630
C17.1-8	ΠΕΡΙΒΑΛΩΝ ΧΩΡΟΣ ΑΟΒ	1x1000	3x630
C17.1-9	ΠΕΡΙΒΑΛΩΝ ΧΩΡΟΣ ΑΟΒ	1x630	1x630
C17.1-10	ΠΕΡΙΒΑΛΩΝ ΧΩΡΟΣ	1x1000	
C17.1-11	ΠΕΡΙΒΑΛΩΝ ΧΩΡΟΣ ΚΑΙ ΖΕΜΙΝΕΣ	1x1000	
C17.1-13	ΠΡΟΠΟΝΗΤΗΡΙΟ		
C17.2-1	ΠΟΔΗΛΑΤΟΔΡΟΜΙΟ ΦΟΡΤΑ ΠΑΡΑΦΟΡΩΚΙΚΗΣ		
C17.2-2	ΠΟΔΗΛΑΤΟΔΡΟΜΙΟ ΑΟΒ ΠΟΔΗΛΑΤΟΔΡΟΜΙΟΥ		
C18-1	ΓΥΜΝΑΣΤΗΡΙΟ		
C19-1	ΚΛΕΙΣΤΟ ΚΟΛΤΜΒΗΤΗΡΙΟ		
C19-2	ΝΕΑ ΚΟΛΤΜΒΗΤΙΚΗ ΔΕΣΜΕΝΗ		
C19-3	ΑΝΟΙΚΤΟ ΚΟΛΤΜΒΗΤΗΡΙΟ		

REVISION ΕΛΕΓΧΟΣ

1			

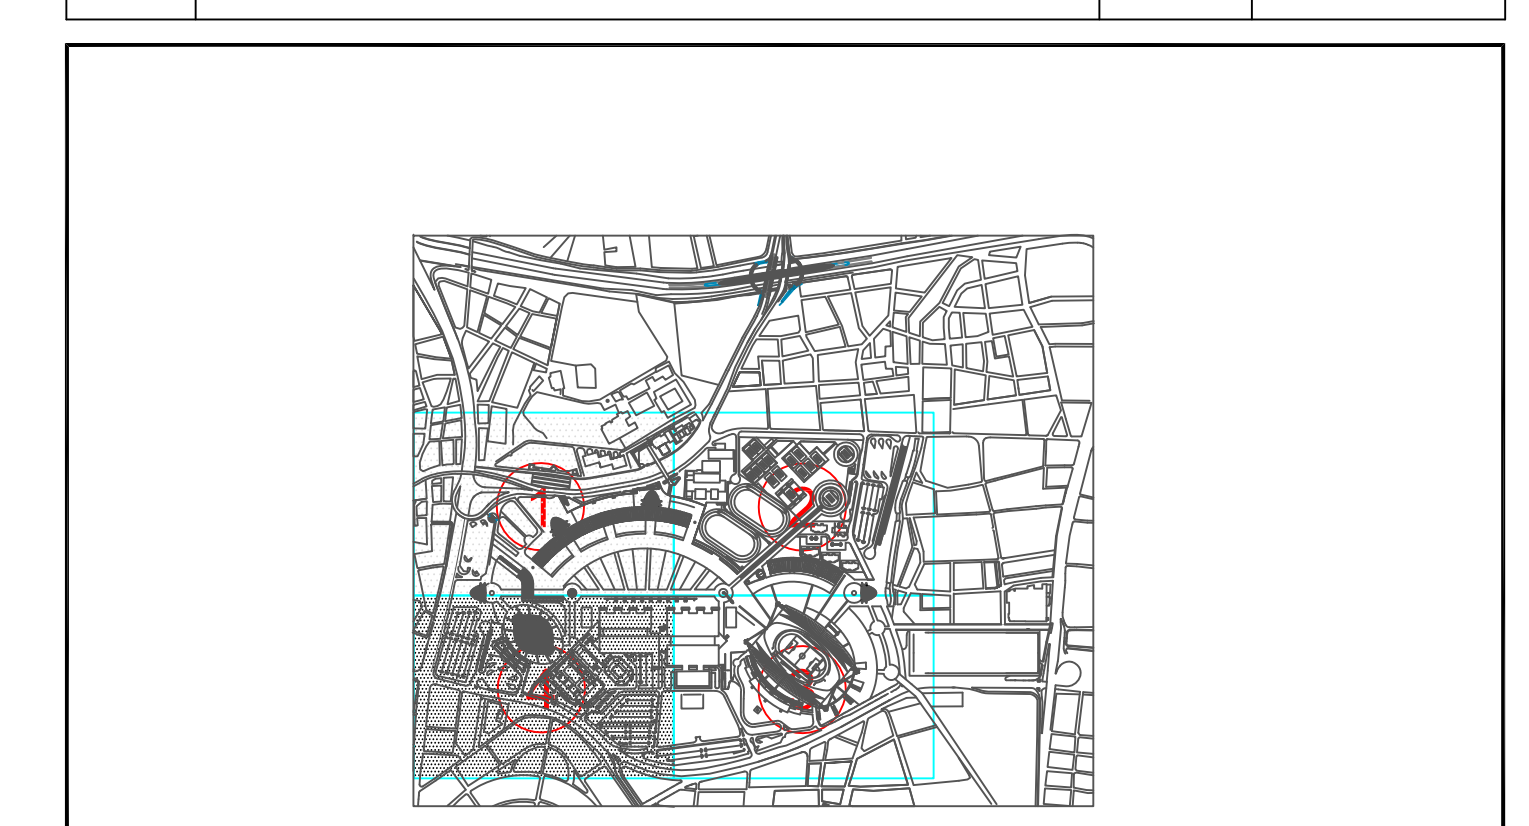

ΕΡΓΟ ΑΙΣΘΗΤΙΚΗΣ ΕΜΠΟΡΙΣΗΣ ΤΟΥ ΟΛΥΜΠΙΑΚΟΥ ΑΘΛΗΤΙΚΟΥ ΚΕΝΤΡΟΥ ΑΘΗΝΩΝ
PROJECT OF AESTHETIC INTEGRATION OF THE OLYMPIC SPORT COMPLEX OF ATHENS
ΕΡΓΟ ΙΙ
PROJECT II

ΚΟΙΝΟΠΡΑΞΙΑ ΤΕΡΝΑ Α.Ε. - ΠΑΝΤΕΧΝΙΚΗ Α.Ε.
ΚΟΙΝΟΠΡΑΞΙΑ Ο.Α.Κ.Α ΙΙ

SANTIAGO CALATRAVA S.A.
ARCHITECT & ENGINEER

ΣΧΕΔΙΟ "ΕΞ ΕΚΤΕΛΕΣΕΩΣ"
AS BUILT
ΠΕΡΙΒΑΛΛΩΝ ΧΩΡΟΣ
URBANIZATION
ΔΙΚΤΥΑ Μ.Τ. 20KV
ΟΡΙΖΟΝΤΙΟΓΡΑΦΙΑ - ΤΜΗΜΑ 4

SCALE 1:750	DRAWING NO. ΔΚ-04	DATE
----------------	----------------------	------