



ΤΥΠΟΜΗΜΑ

Y	ΤΥΠΟΤΑΜΟΣ ΔΙΑΦΩΝΕ
D	ΤΥΠΟΤΑΜΟΣ ΕΞΩΤΟΥ (ΔΕΠ)

ΚΑΛΩΔΙΟ ΤΡΙΦΑΣΙΚΟ 3Χ300mm² ΧΩΡΕ 20 KV


Α/Α ΓΡΑΜΜΕ ΑΠΟ D1	Α/Α ΓΡΑΜΜΕ ΑΠΟ D2	Α/Α ΓΡΑΜΜΕ ΑΠΟ D3	
D1..J11		D3..J8	
D1..J9		D3..J6	
D1..J8	D2..J9		
D1..J4	D2..J5		
D1..J3	D2..J1		
D1..J7	D2..J11		
D1..J1	D2..J4	D3..J1	
	D2..J7	D3..J3	
	D2..J8		

ΤΥΠΟΤΑΜΟΙ ΠΕΡΙΒΑΛΛΟΝΤΟΣ ΧΩΡΟΥ ΚΑΙ ΚΤΙΡΙΩΝ ΤΟΥ Ο.Α.Κ.Α.

ΟΝΟΜΑΣΙΑ ΤΥΠ	ΠΕΡΙΟΧΗ ΕΞΗΓΗΡΗΤΗΣΗΣ	ΜΟΝΙΜΟΙ Μ/Σ	ΠΡΟΪΟΡΙΣΜΟΙ Μ/Σ
C1-1	IBC		
C1-2	IBC		
C1-3	IBC		
C1-4	IBC		
C1-5	IBC		
C1-6	IBC ΑΟΒ (S.F)		
C2-1	MPC		
C2-2	MPC		
C2-3	MPC		
C6-1	ΚΤΙΡΙΟ ΤΕΝΝΙΣ-ΠΕΡΙΒΑΛΛΟΝ ΧΩΡΟΣ ΑΟΒ ΤΕΝΝΙΣ		
C6-2	ΠΕΡΙΒΑΛΛΟΝ ΧΩΡΟΣ ΤΕΝΝΙΣ ΚΤΙΡΙΟ GOLFING		
C16.1-2	ΣΤΑΔΙΟ ΤΥΠ Νο2		
C16.1-4,5	ΣΤΑΔΙΟ ΤΥΠ Νο4- Νο5		
C17.1-1	ΦΩΤΙΣΜΟΣ ΣΤΑΔΙΟΥ - ΠΕΡΙΒΑΛΛΟΝΤΟΣ ΧΩΡΟΥ ΠΙΝΑΚΑΣ ΑΠΟΤΕΛΕΣΜΑΤΩΝ ΕΞΩΤΑΚΤΙΚΟΣ ΦΩΤΙΣΜΟΣ		
C17.1-2	ΦΩΤΙΣΜΟΣ ΣΤΑΔΙΟΥ ΕΞΩΤΑΚΤΙΚΟΣ ΦΩΤΙΣΜΟΣ ΑΟΒ ΣΤΑΔΙΟΥ		
C17.1-3	ΠΕΡΙΒΑΛΛΟΝ ΧΩΡΟΣ ΕΞΩΤΑΚΤΙΚΟΣ ΦΩΤΙΣΜΟΣ		
C17.1-4	ΦΩΤΙΣΜΟΣ ΣΤΑΔΙΟΥ - ΠΕΡΙΒΑΛΛΟΝΤΟΣ ΧΩΡΟΥ ΠΙΝΑΚΑΣ ΑΠΟΤΕΛΕΣΜΑΤΩΝ ΕΞΩΤΑΚΤΙΚΟΣ ΦΩΤΙΣΜΟΣ		
C17.1-5	ΠΕΡΙΒΑΛΛΟΝ ΧΩΡΟΣ ΚΑΙ ΑΟΒ ΚΟΛΤΜΒΗΤΗΡΙΟΥ+ ΓΥΜΝΑΣΤΗΡΙΟΥ (ΠΑΛΑΙΟΣ)	1x1000	7x630
C17.1-6	ΠΕΡΙΒΑΛΛΟΝ ΧΩΡΟΣ ΚΑΙ ΤΟΙΚΟΣ ΕΒΘΝΩΝ ΑΟΒ	1x1250	1x630
C17.1-7	ΠΕΡΙΒΑΛΛΟΝ ΧΩΡΟΣ ΑΟΒ	1x630	3x630
C17.1-8	ΠΕΡΙΒΑΛΛΟΝ ΧΩΡΟΣ ΑΟΒ	1x1000	3x630
C17.1-9	ΠΕΡΙΒΑΛΛΟΝ ΧΩΡΟΣ ΑΟΒ	1x630	1x630
C17.1-10	ΠΕΡΙΒΑΛΛΟΝ ΧΩΡΟΣ ΑΟΒ	1x1000	
C17.1-11	ΠΕΡΙΒΑΛΛΟΝ ΧΩΡΟΣ ΚΑΙ ΞΕΝΩΝΕΣ	1x1000	
C17.1-13	ΠΡΟΠΟΝΗΤΗΡΙΟ		
C17.2-1	ΠΟΔΗΛΑΤΟΔΡΟΜΙΟ ΑΟΒ/ΣΤΑ: ΠΑΝΘΡΟΦΙΚΗΣ		
C17.2-2	ΠΟΔΗΛΑΤΟΔΡΟΜΙΟ ΑΟΒ ΠΟΔΗΛΑΤΟΔΡΟΜΙΟΥ		
C18-1	ΓΥΜΝΑΣΤΗΡΙΟ		
C19-1	ΚΑΛΙΣΤΟ ΚΟΛΤΜΒΗΤΗΡΙΟ		
C19-2	ΝΕΑ ΚΟΛΤΜΒΗΤΙΚΗ ΔΕΣΑΜΕΝΗ		
C19-3	ΑΝΟΙΚΤΟ ΚΟΛΤΜΒΗΤΗΡΙΟ		

REVISION ΕΛΕΓΧΟΣ

1	
---	--

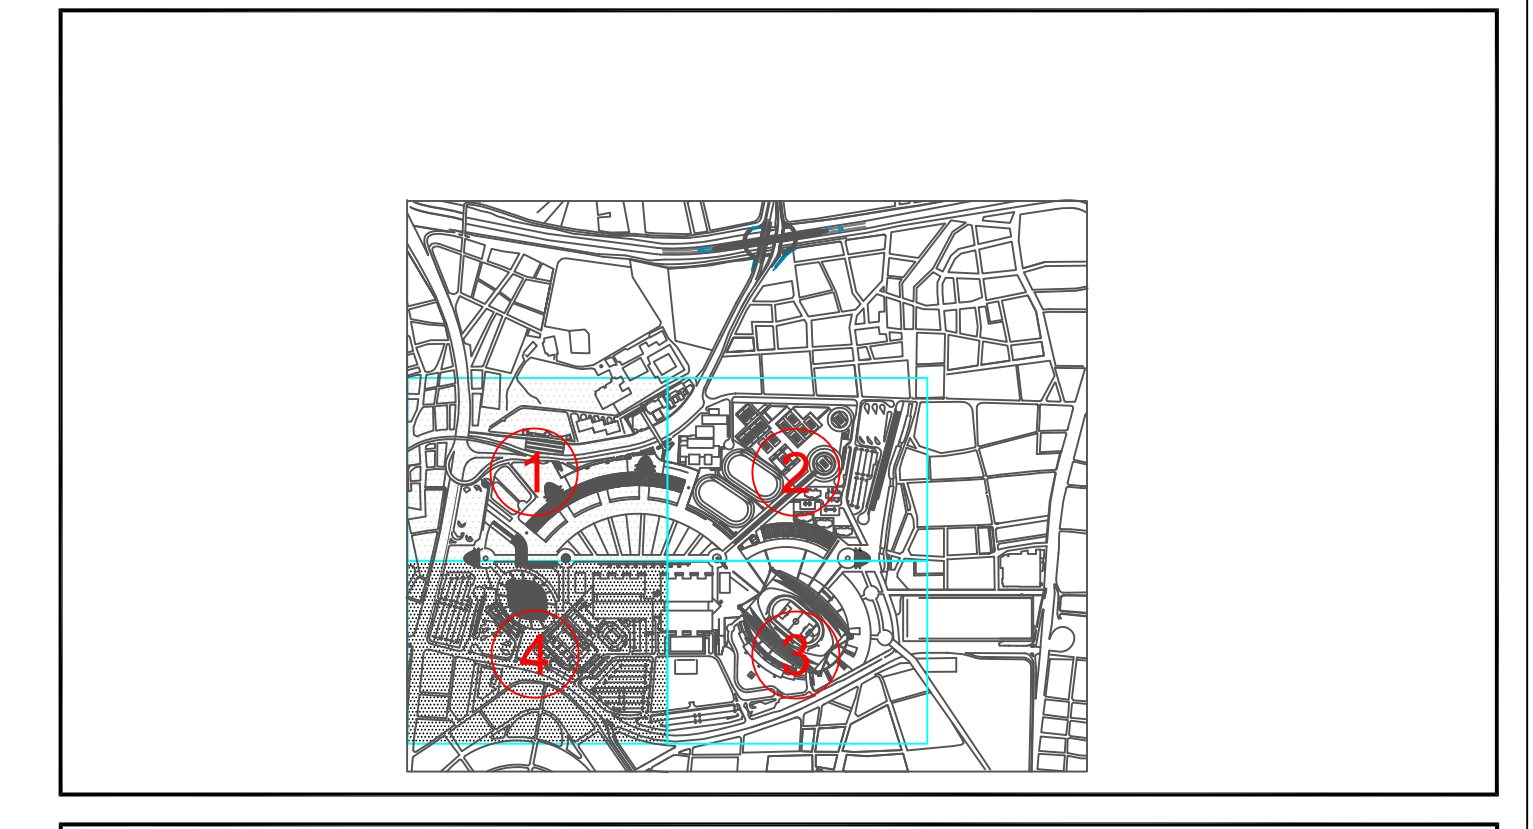

ΕΡΓΟ ΑΙΣΘΗΤΙΚΗΣ ΕΝΟΠΙΟΠΟΙΗΣΗΣ ΤΟΥ ΟΛΥΜΠΙΑΚΟΥ ΑΘΛΗΤΙΚΟΥ ΚΕΝΤΡΟΥ ΑΘΗΝΩΝ
PROJECT OF AESTHETIC INTEGRATION OF THE OLYMPIC SPORT COMPLEX OF ATHENS
ΕΡΓΟ II
PROJECT II

ΚΟΙΝΟΠΡΑΞΙΑ ΤΕΡΝΑ Α.Ε. - ΠΑΝΤΕΧΝΙΚΗ Α.Ε.
CONTRACTOR
ΚΟΙΝΟΠΡΑΞΙΑ Ο.Α.Κ.Α. II

SANTIAGO CALATRAVA S.A.
ARCHITECT & ENGINEER
CONSULTANTS

ΣΧΕΔΙΟ "ΕΞ ΕΚΤΕΛΕΣΕΩΣ"
AS BUILT
ΠΕΡΙΒΑΛΛΟΝ ΧΩΡΟΣ
URBANIZATION
ΔΙΑΔΡΟΜΕΣ ΚΑΛΩΔΙΩΝ ΟΠΤΙΚΩΝ ΙΝΩΝ
ΚΕΝΤΡΙΚΟΥ ΣΥΣΤΗΜΑΤΟΣ ΕΛΕΓΧΟΥ (SCADA)
ΟΡΙΖΟΝΤΙΟΓΡΑΦΙΑ - ΤΜΗΜΑ 4

SCALE 1:750 DRAWING NO ΔΚ-12 DATE