


ΤΥΠΟΜΗΜΑ	
Y	ΤΥΠΟΤΑΜΟΣ ΔΥΝΑΜΕΩΣ
D	ΤΥΠΟΤΑΜΟΣ ΕΞΟΔΩΤ (ΔΕ-9)
ΚΑΛΩΔΙΟ ΤΡΙΠΛΩΚΟ 2x350mm2 Χ/ΡΕ 20 KV	

A/A ΓΡΑΜΜΗ ΑΤΟ 01	A/A ΓΡΑΜΜΗ ΑΤΟ 02	A/A ΓΡΑΜΜΗ ΑΤΟ 03	
D1.J11		D3.08	—
D1.J9		D3.06	—
D1.J8	D2.09		—
D1.J4	D2.J3		—
D1.J3	D2.J1		—
D1.J7	D2.J11		—
D1.J1	D2.J4	D3.J1	—
	D2.J7	D3.J3	—
	D2.08		—

ΟΝΟΜΑΙΑ Τ/Σ	ΠΕΡΙΟΧΗ ΕΣΤΗΡΗΤΗΣΗΣ	ΜΟΝΙΜΟΙ Μ/Σ/ΠΡΟΣΩΡΙΝΟΙ Μ/Σ
C1-1	IBC	
C1-2	IBC	
C1-3	IBC	
C1-4	IBC	
C1-5	IBC	
C1-6	IBC AOB (S.F)	
C2-1	MPC	
C2-2	MPC	
C2-3	MPC	
C6-1	ΚΤΙΡΙΟ ΤΕΝΝΙΣ-ΠΕΡΙΒΑΛΛΟΝ ΧΟΡΟΣ AOB ΤΕΝΝΙΣ	
C6-2	ΠΕΡΙΒΑΛΛΟΝ ΧΟΡΟΣ ΤΕΝΝΙΣ ΚΤΙΡΙΟ SORPING	
C16.1-2	ΣΤΑΔΙΟ Τ/Σ Νο2	
C16.1-4,5	ΣΤΑΔΙΟ Τ/Σ Νο4- Νο5	
C17.1-1	ΦΩΤΙΣΜΟΣ ΣΤΑΔΙΟΥ - ΠΕΡΙΒΑΛΛΟΝΤΟΣ ΧΩΡΟΥ ΓΥΝΑΚΕΑΣ ΑΤΟΤΕΛΕΣΜΑΤΩΝ ΕΟΡΤΑΣΤΙΚΟΣ ΦΩΤΙΣΜΟΣ	
C17.1-2	ΦΩΤΙΣΜΟΣ ΣΤΑΔΙΟΥ ΕΟΡΤΑΣΤΙΚΟΣ ΦΩΤΙΣΜΟΣ AOB ΣΤΑΔΙΟΥ	
C17.1-3	ΠΕΡΙΒΑΛΛΟΝ ΧΟΡΟΣ ΕΟΡΤΑΣΤΙΚΟΣ ΦΩΤΙΣΜΟΣ	
C17.1-4	ΦΩΤΙΣΜΟΣ ΣΤΑΔΙΟΥ - ΠΕΡΙΒΑΛΛΟΝΤΟΣ ΧΩΡΟΥ ΓΥΝΑΚΕΑΣ ΑΤΟΤΕΛΕΣΜΑΤΩΝ ΕΟΡΤΑΣΤΙΚΟΣ ΦΩΤΙΣΜΟΣ	
C17.1-5	ΠΕΡΙΒΑΛΛΟΝ ΧΟΡΟΣ ΚΑΙ AOB ΚΟΛΤΜΒΗΤΗΡΙΟΥ ΓΥΜΝΑΣΤΗΡΙΟΥ (ΠΑΛΑΙΟΣ)	1x1000 7x630
C17.1-6	ΠΕΡΙΒΑΛΛΟΝ ΧΟΡΟΣ ΚΑΙ ΤΟΙΚΟΣ ΕΘΝΩΝ AOB	1x1250 1x630
C17.1-7	ΠΕΡΙΒΑΛΛΟΝ ΧΟΡΟΣ AOB	1x630 3x630
C17.1-8	ΠΕΡΙΒΑΛΛΟΝ ΧΟΡΟΣ AOB	1x1000 3x630
C17.1-9	ΠΕΡΙΒΑΛΛΟΝ ΧΟΡΟΣ AOB	1x630 1x630
C17.1-10	ΠΕΡΙΒΑΛΛΟΝ ΧΟΡΟΣ AOB	1x1000
C17.1-11	ΠΕΡΙΒΑΛΛΟΝ ΧΟΡΟΣ ΚΑΙ ΞΕΝΩΝΕΣ	1x1000
C17.1-13	ΠΡΟΠΟΝΗΤΗΡΙΟ	
C17.2-1	ΠΟΔΗΛΑΤΟΔΡΟΜΙΟ ΦΟΡΤΑ ΠΑΡΑΦΟΡΟΚΗΣ	
C17.2-2	ΠΟΔΗΛΑΤΟΔΡΟΜΙΟ AOB ΠΟΔΗΛΑΤΟΔΡΟΜΙΟΥ	
C18-1	ΓΥΜΝΑΣΤΗΡΙΟ	
C19-1	ΚΛΕΙΣΤΟ ΚΟΛΤΜΒΗΤΗΡΙΟ	
C19-2	ΝΕΑ ΚΟΛΤΜΒΗΤΙΚΗ ΔΕΣΑΜΕΝΗ	
C19-3	ΑΝΟΙΚΤΟ ΚΟΛΤΜΒΗΤΗΡΙΟ	

1	REVISION	ΕΛΕΓΧΟΣ

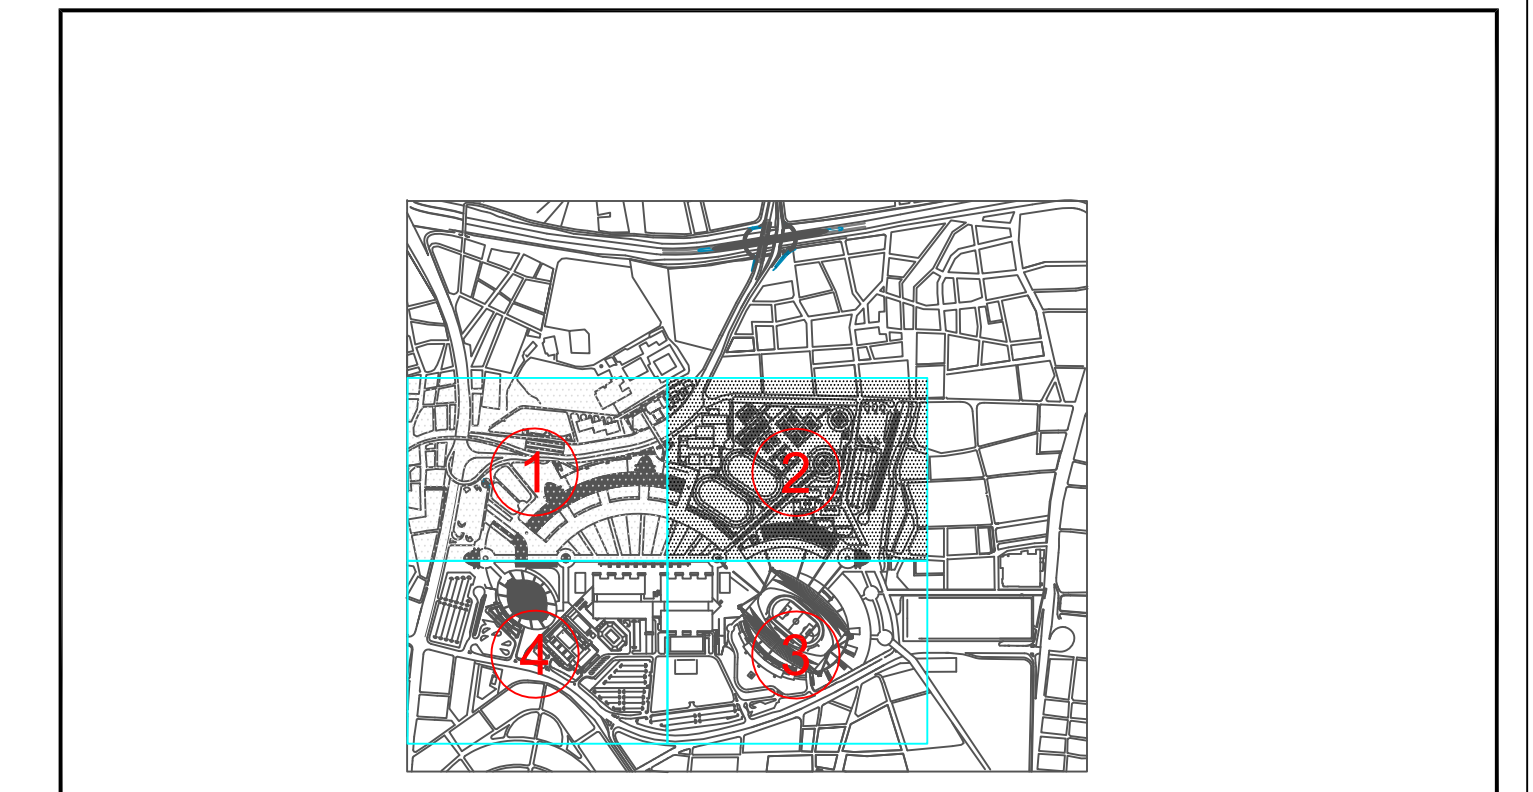

ΕΡΓΟ ΑΙΣΘΗΤΙΚΗΣ ΕΝΟΠΙΟΝΗΣΗΣ ΤΟΥ ΟΛΥΜΠΙΑΚΟΥ ΑΘΛΗΤΙΚΟΥ ΚΕΝΤΡΟΥ ΑΘΗΝΩΝ
PROJECT OF AESTHETIC INTEGRATION OF THE OLYMPIC SPORT COMPLEX OF ATHENS
ΕΡΓΟ II
PROJECT II

ΚΟΙΝΟΠΡΑΞΙΑ ΤΕΡΝΑ Α.Ε. - ΠΑΝΤΕΧΝΙΚΗ Α.Ε.
CONTRACTOR
ΚΟΙΝΟΠΡΑΞΙΑ Ο.Α.Κ.Α. II

SANTIAGO CALATRAVA S.A.
ARCHITECT & ENGINEER
CONSULTANTS

ΣΧΕΔΙΟ "ΕΞ ΕΚΤΕΛΕΣΕΩΣ"
AS BUILT
ΠΕΡΙΒΑΛΛΟΝ ΧΟΡΟΣ
URBANIZATION
ΔΙΑΔΡΟΜΕΣ ΚΑΛΩΔΙΩΝ ΟΠΤΙΚΩΝ ΙΝΩΝ
ΚΕΝΤΡΙΚΟΥ ΣΥΣΤΗΜΑΤΟΣ ΕΛΕΓΧΟΥ (SCADA)
ΟΡΙΖΟΝΤΙΟΓΡΑΦΙΑ - ΤΜΗΜΑ 2

SCALE 1:750
DRAWING NO. ΔΚ-10
DATE