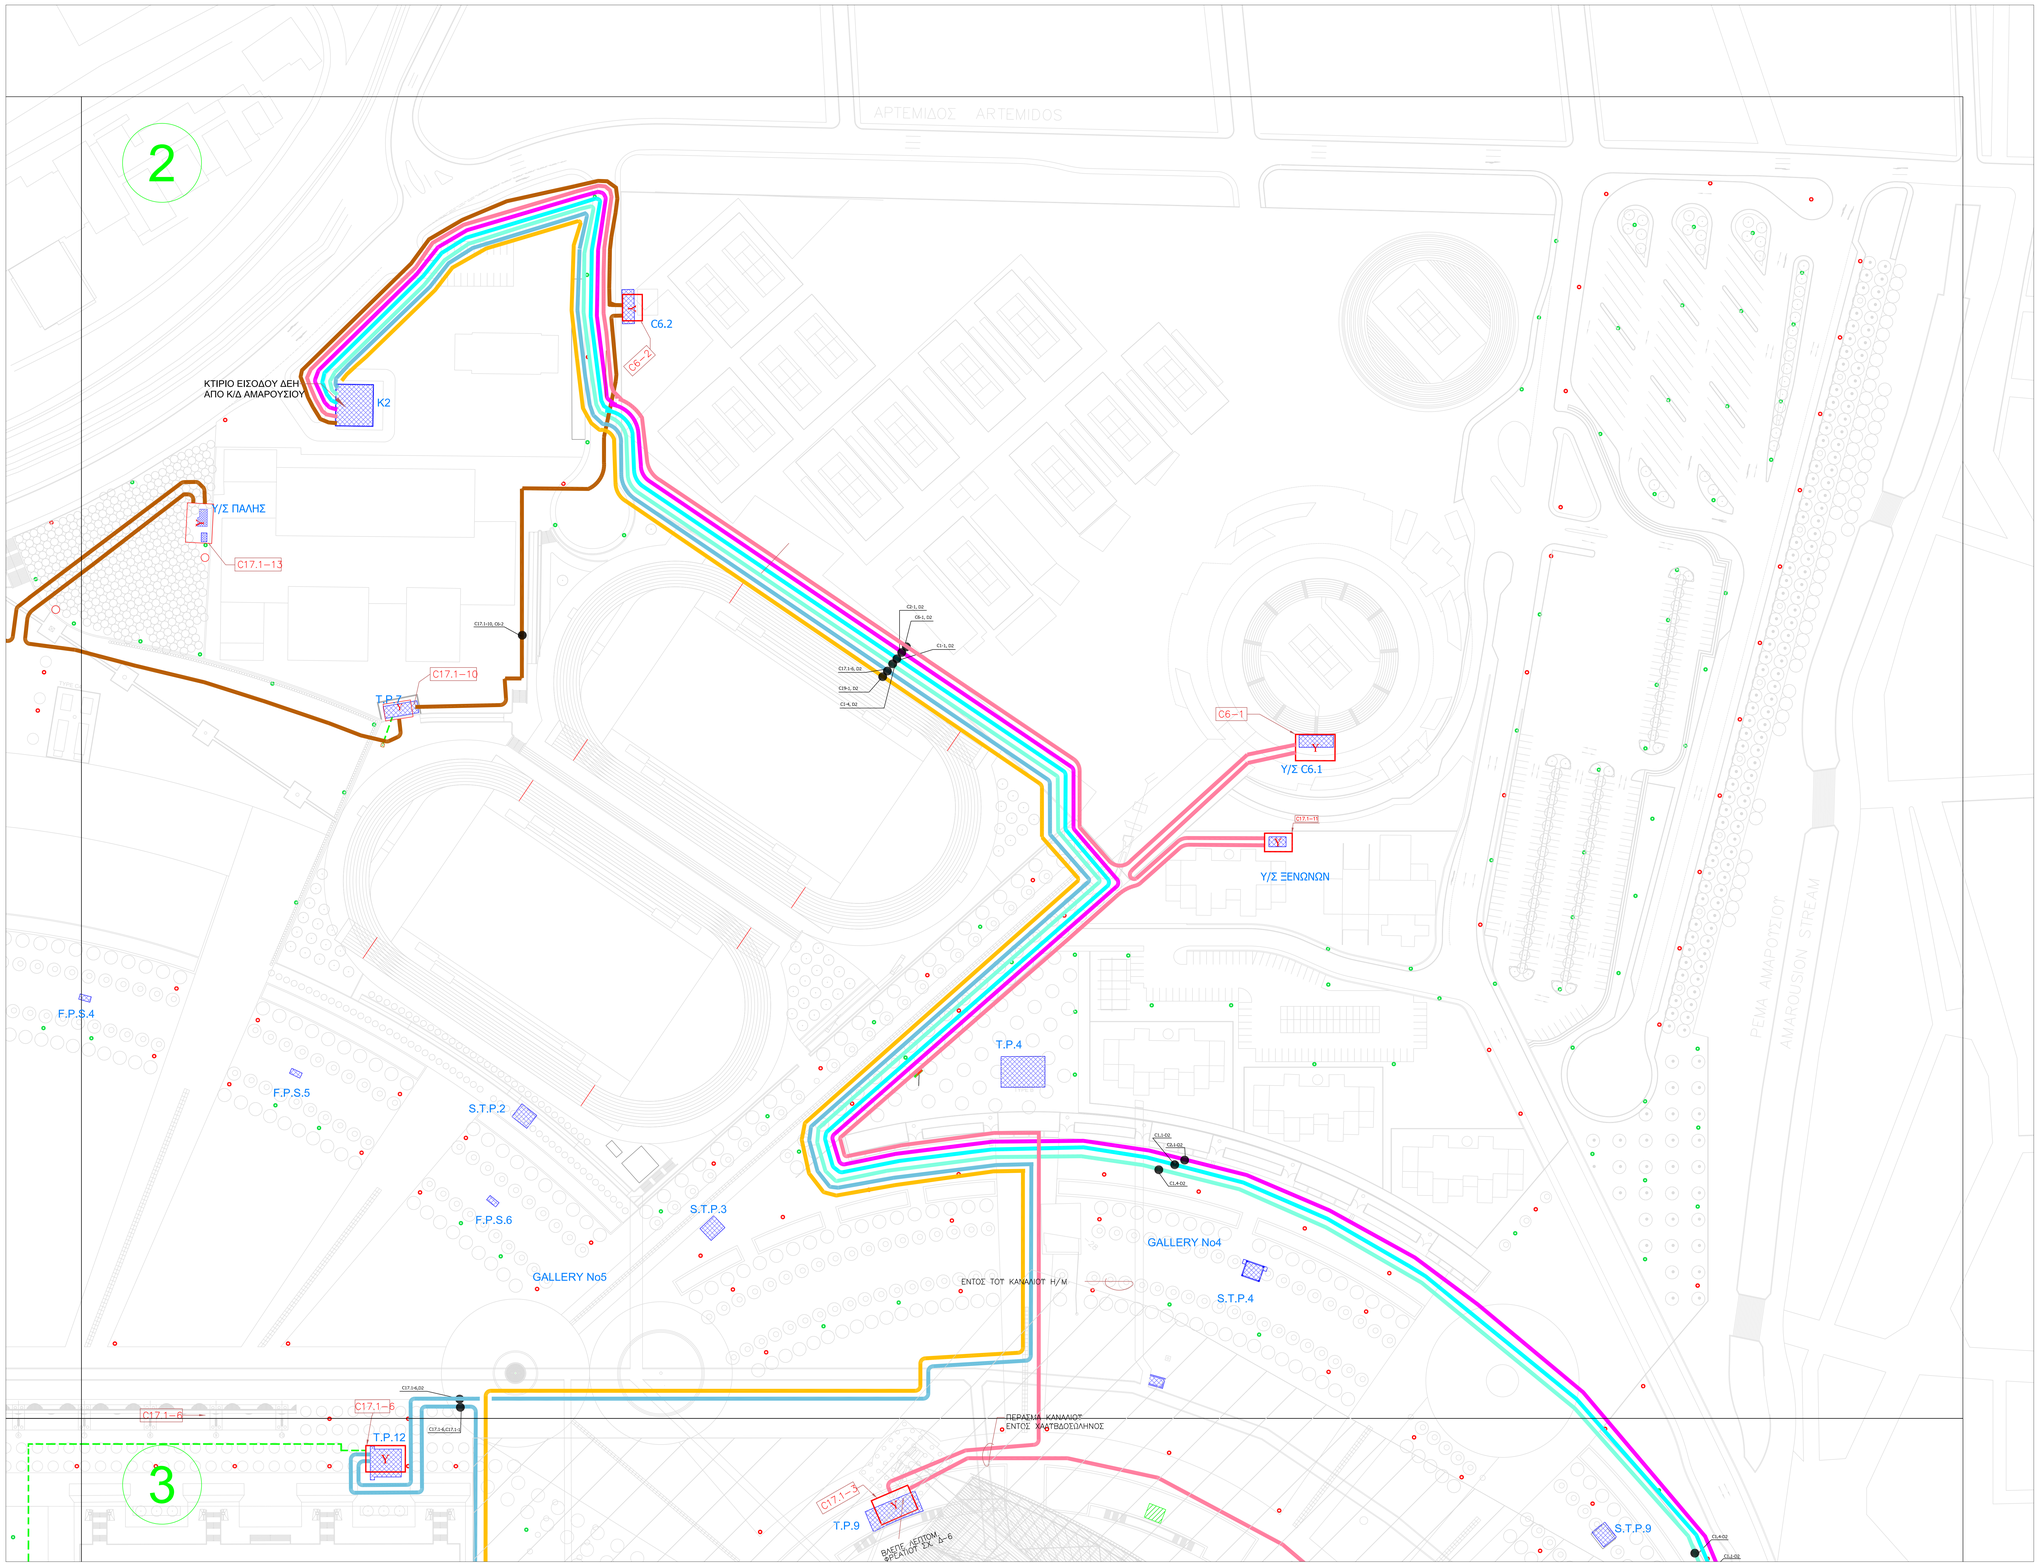

ΤΠΟΜΝΗΜΑ

Y	ΤΠΟΣΤΑΘΜΟΣ ΔΙΑΝΟΜΗΣ
D	ΤΠΟΣΤΑΘΜΟΣ ΕΙΣΟΔΟΥ (ΔΕΗ)
———	ΚΑΛΩΔΙΟ ΤΡΙΠΟΛΙΚΟ 3X300mm2 XLPE 20 kV

Α/Α ΓΡΑΜΜΗΣ ΑΠΟ D1	Α/Α ΓΡΑΜΜΗΣ ΑΠΟ D2	Α/Α ΓΡΑΜΜΗΣ ΑΠΟ D3	
D1..J11		D3..J8	
D1..J9		D3..J6	
D1..J8	D2..J9		
D1..J4	D2..J3		
D1..J3	D2..J1		
D1..J7	D2..J11		
D1..J1	D2..J4		
	D2..J7	D3..J1	
	D2..J8	D3..J3	

ΤΠΟΣΤΑΘΜΟΙ ΠΕΡΙΒΑΛΛΟΝΤΟΣ ΧΩΡΟΥ ΚΑΙ ΚΤΙΡΙΩΝ ΤΟΥ Ο.Α.Κ.Α.

ΟΝΟΜΑΣΙΑ Τ/Σ	ΠΕΡΙΟΧΗ ΕΞΥΠΗΡΕΤΗΣΗΣ	ΜΟΝΙΜΟΙ Μ/Σ	ΠΡΟΣΩΡΙΝΟΙ Μ/Σ
C1–1	IBC		
C1–2	IBC		
C1–3	IBC		
C1–4	IBC		
C1–5	IBC		
C1–6	IBC ΑΟΒ (S.F)		
C2–1	MPC		
C2–2	MPC		
C2–3	MPC		
C6–1	ΚΤΙΡΙΟ ΤΕΝΝΙΣ–ΠΕΡΙΒΑΛΛΟΝ ΧΩΡΟΣ ΑΟΒ ΤΕΝΝΙΣ		
C6–2	ΠΕΡΙΒΑΛΛΟΝ ΧΩΡΟΣ TENNIS ΚΤΙΡΙΟ DOPPING		
C16.1–2	ΣΤΑΔΙΟ Τ/Σ No2		
C16.1–4,5	ΣΤΑΔΙΟ Τ/Σ No4– No5		
C17.1–1	ΦΩΤΙΣΜΟΣ ΣΤΑΔΙΟΥ – ΠΕΡΙΒΑΛΛΟΝΤΟΣ ΧΩΡΟΥ ΠΙΝΑΚΑΣ ΑΠΟΤΕΛΕΣΜΑΤΩΝ ΕΟΡΤΑΣΤΙΚΟΣ ΦΩΤΙΣΜΟΣ		
C17.1–2	ΦΩΤΙΣΜΟΣ ΣΤΑΔΙΟΥ ΕΟΡΤΑΣΤΙΚΟΣ ΦΩΤΙΣΜΟΣ ΑΟΒ ΣΤΑΔΙΟΥ		
C17.1–3	ΠΕΡΙΒΑΛΛΟΝ ΧΩΡΟΣ ΕΟΡΤΑΣΤΙΚΟΣ ΦΩΤΙΣΜΟΣ		
C17.1–4	ΦΩΤΙΣΜΟΣ ΣΤΑΔΙΟΥ – ΠΕΡΙΒΑΛΛΟΝΤΟΣ ΧΩΡΟΥ ΠΙΝΑΚΑΣ ΑΠΟΤΕΛΕΣΜΑΤΩΝ ΕΟΡΤΑΣΤΙΚΟΣ ΦΩΤΙΣΜΟΣ		
C17.1–5	ΠΕΡΙΒΑΛΛΟΝ ΧΩΡΟΣ ΚΑΙ ΑΟΒ ΚΟΛΥΜΒΗΤΗΡΙΟΥ+ΓΥΜΝΑΣΤΗΡΙΟΥ (ΠΑΛΙΟΣ)	1x1000	7x630
C17.1–6	ΠΕΡΙΒΑΛΛΟΝ ΧΩΡΟΣ ΚΑΙ ΤΟΙΧΟΣ ΕΘΝΩΝ ΑΟΒ	1x1250	1x630
C17.1–7	ΠΕΡΙΒΑΛΛΟΝ ΧΩΡΟΣ ΑΟΒ	1x630	3x630
C17.1–8	ΠΕΡΙΒΑΛΛΟΝ ΧΩΡΟΣ ΑΟΒ	1x1000	3x630
C17.1–9	ΠΕΡΙΒΑΛΛΟΝ ΧΩΡΟΣ ΑΟΒ	1x630	1x630
C17.1–10	ΠΕΡΙΒΑΛΛΟΝ ΧΩΡΟΣ	1x1000	
C17.1–11	ΠΕΡΙΒΑΛΛΟΝ ΧΩΡΟΣ ΚΑΙ ΞΕΝΩΝΕΣ	1x1000	
C17.1–13	ΠΡΟΠΟΝΗΤΗΡΙΟ		
C17.2–1	ΠΟΔΗΛΑΤΟΔΡΟΜΙΟ ΦΟΡΤΙΑ ΠΛΗΡΟΦΟΡΙΚΗΣ		
C17.2–2	ΠΟΔΗΛΑΤΟΔΡΟΜΙΟ ΑΟΒ ΠΟΔΗΛΑΤΟΔΡΟΜΙΟΥ		
C18–1	ΓΥΜΝΑΣΤΗΡΙΟ		
C19–1	ΚΑΛΥΣΤΟ ΚΟΛΥΜΒΗΤΗΡΙΟ		
C19–2	ΝΕΑ ΚΟΛΥΜΒΗΤΙΚΗ ΔΕΞΑΜΕΝΗ		
C19–3	ΑΝΟΙΚΤΟ ΚΟΛΥΜΒΗΤΗΡΙΟ		

REVISION / ΕΛΕΓΧΟΣ			
1			

ΕΛΛΗΝΙΚΗ ΔΗΜΟΚΡΑΤΙΑ
ΥΠΟΥΡΓΕΙΟ ΠΟΛΙΤΙΣΜΟΥ
ΓΕΝΙΚΗ ΓΡΑΜΜΑΤΕΙΑ ΑΘΛΗΤΙΣΜΟΥ - ΕΥΔΕ/ΑΟΕΕ GENERAL SECRETARIAT OF SPORTS - EYDE/AODEE

GREEK REPUBLIC
MINISTRY OF CULTURE

ΕΡΓΟ ΑΙΣΘΗΤΙΚΗΣ ΕΝΟΠΟΙΗΣΗΣ ΤΟΥ ΟΛΥΜΠΙΑΚΟΥ ΑΘΛΗΤΙΚΟΥ ΚΕΝΤΡΟΥ ΑΘΗΝΩΝ
PROJECT OF AESTHETIC INTEGRATION OF THE OLYMPIC SPORT COMPLEX OF ATHENS
ΕΡΓΟ II
PROJECT II

ΑΝΑΔΟΧΟΣ: CONTRACTOR
ΚΟΙΝΟΠΡΑΞΙΑ ΤΕΡΝΑ Α.Ε. - ΠΑΝΤΕΧΝΙΚΗ Α.Ε
ΚΟΙΝΟΠΡΑΞΙΑ Ο.Α.Κ.Α II

ΜΕΛΕΤΗΤΕΣ CONSULTANTS
SANTIAGO CALATRAVA S.A.
ARCHITECT & ENGINEER

ΤΙΤΛΟΣ TITLE
ΣΧΕΔΙΟ "ΕΞ ΕΚΤΕΛΕΣΕΩΣ"
AS BUILT
ΠΕΡΙΒΑΛΛΟΝ ΧΩΡΟΣ
URBANIZATION
ΔΙΚΤΥΑ Μ.Τ. 20ΚV
ΟΡΙΖΟΝΤΙΟΓΡΑΦΙΑ - ΤΜΗΜΑ 2

ΚΛΙΜΑΚΑ SCALE	Α/Α ΣΧΕΔΙΟΥ DRAWING Nº.	ΗΜ/ΝΙΑ DATE:
1:750	ΔΚ-02	